




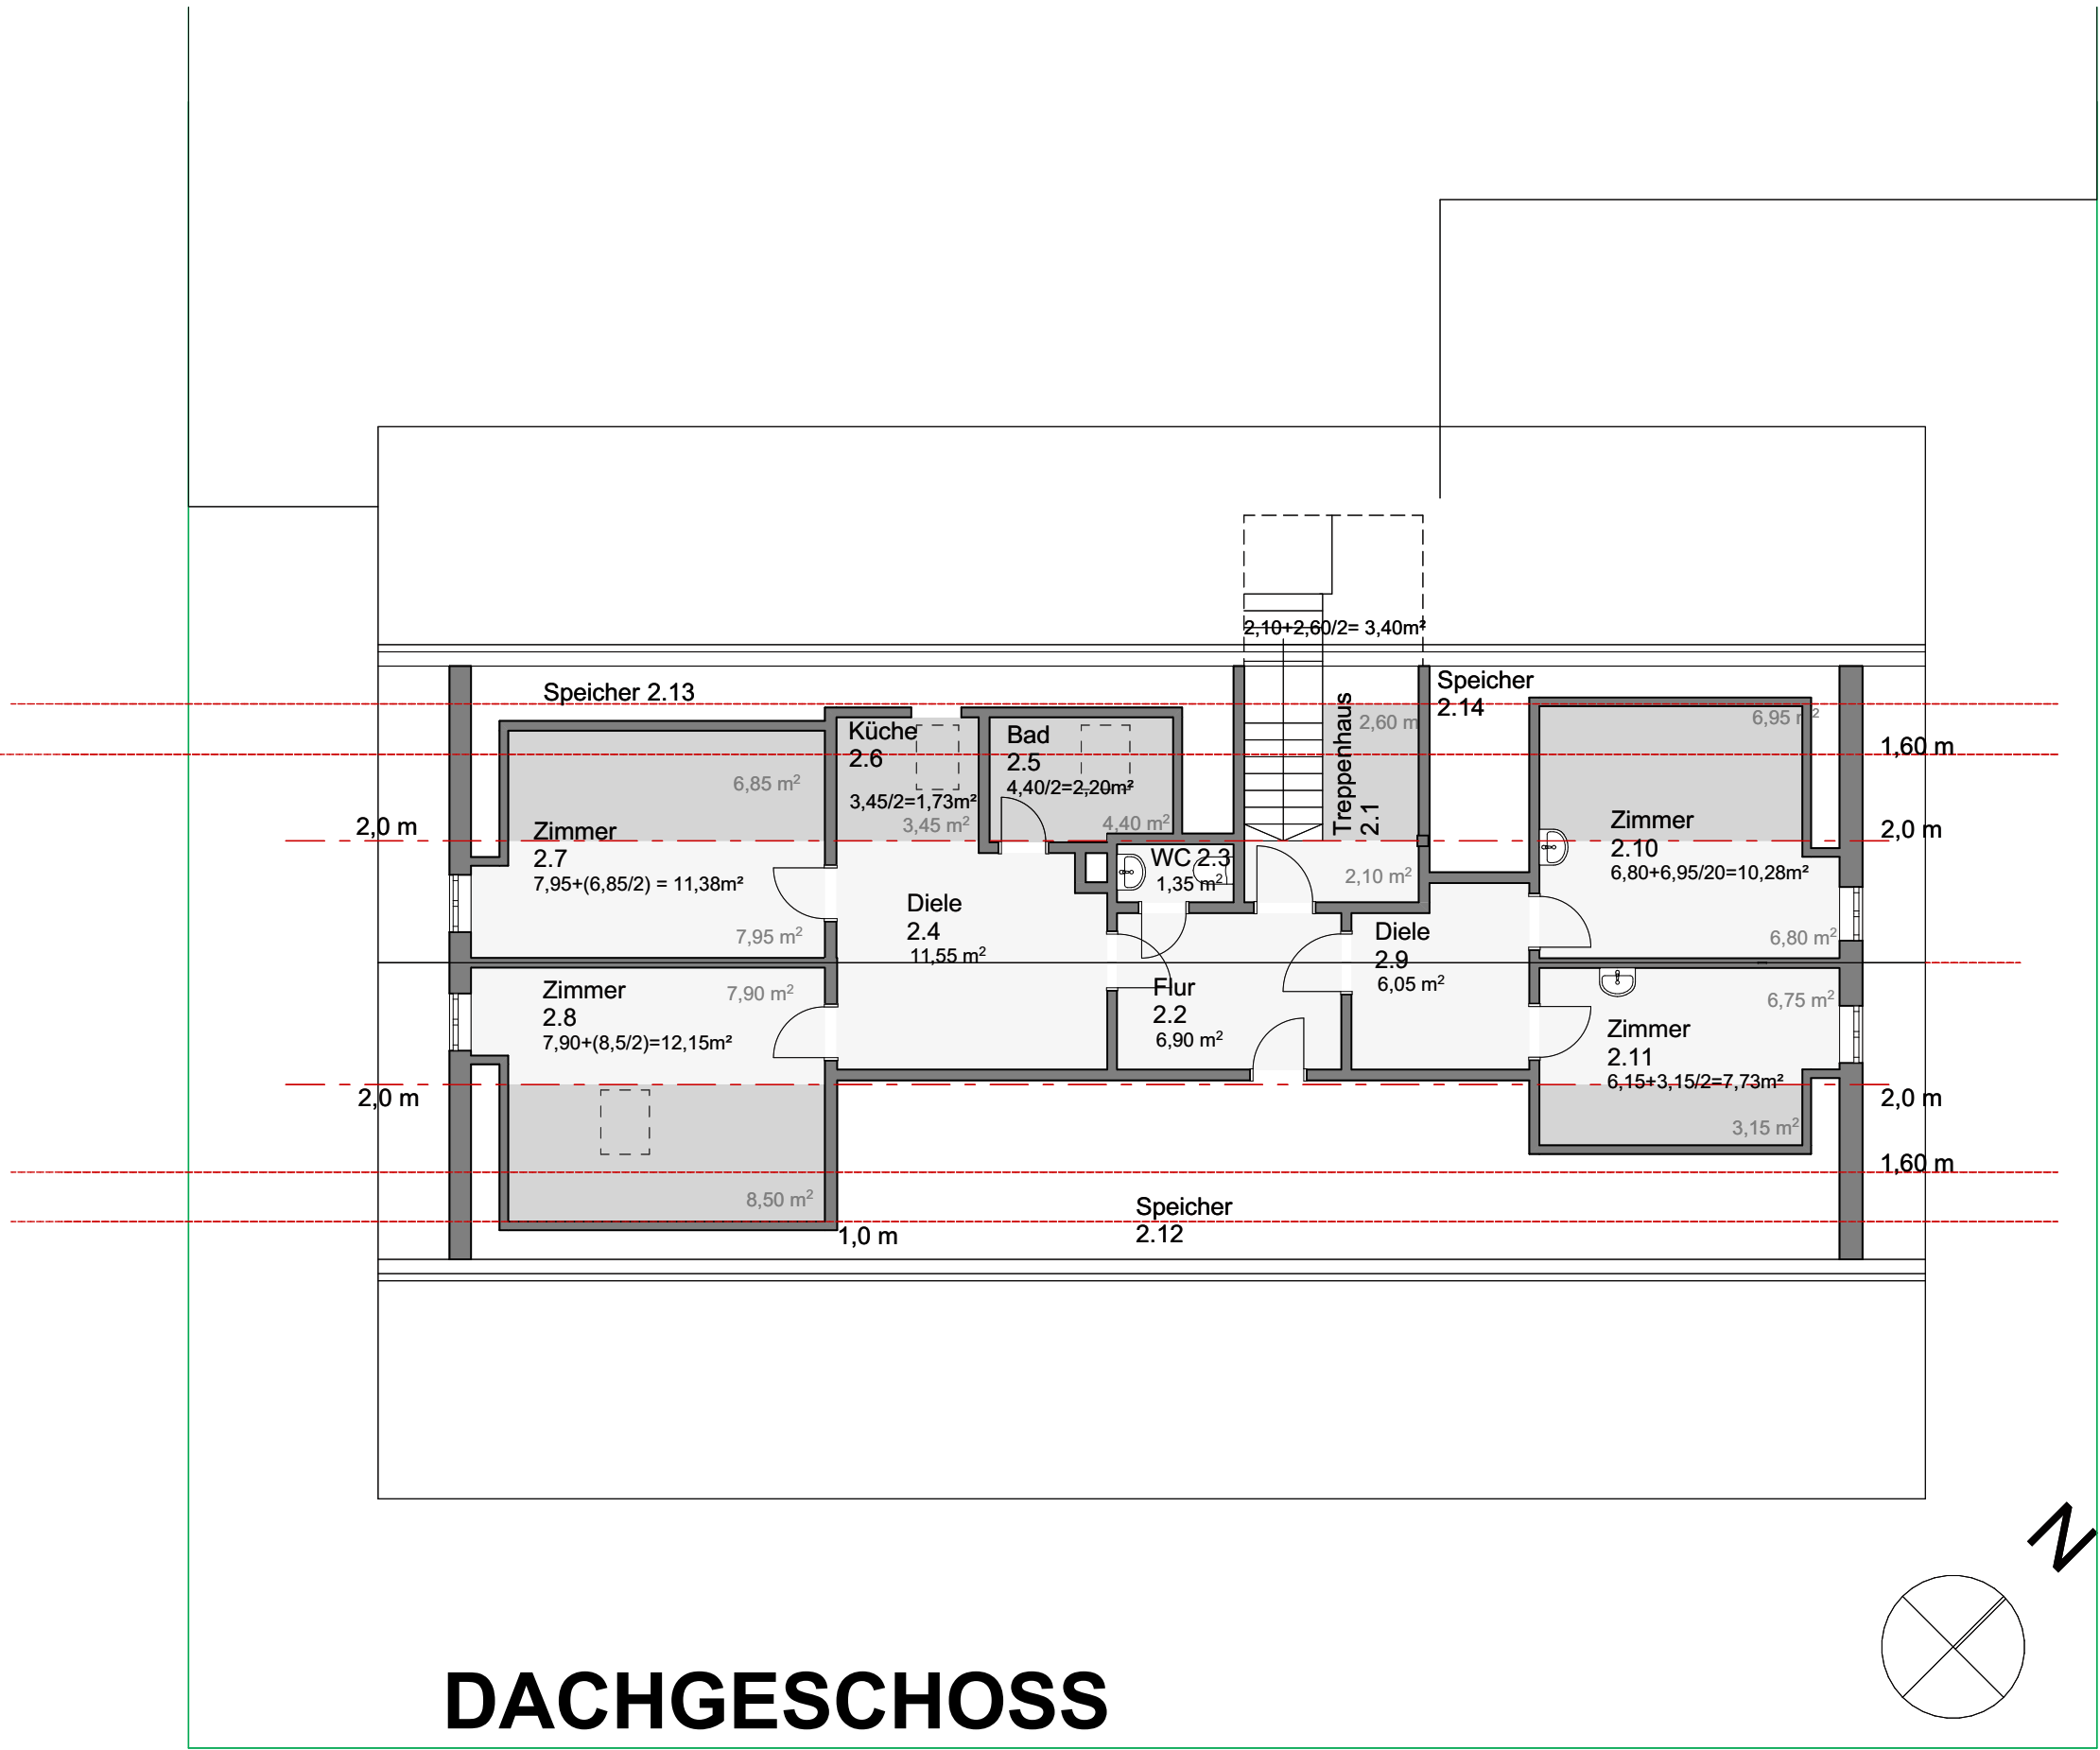

DACHGESCHOSS

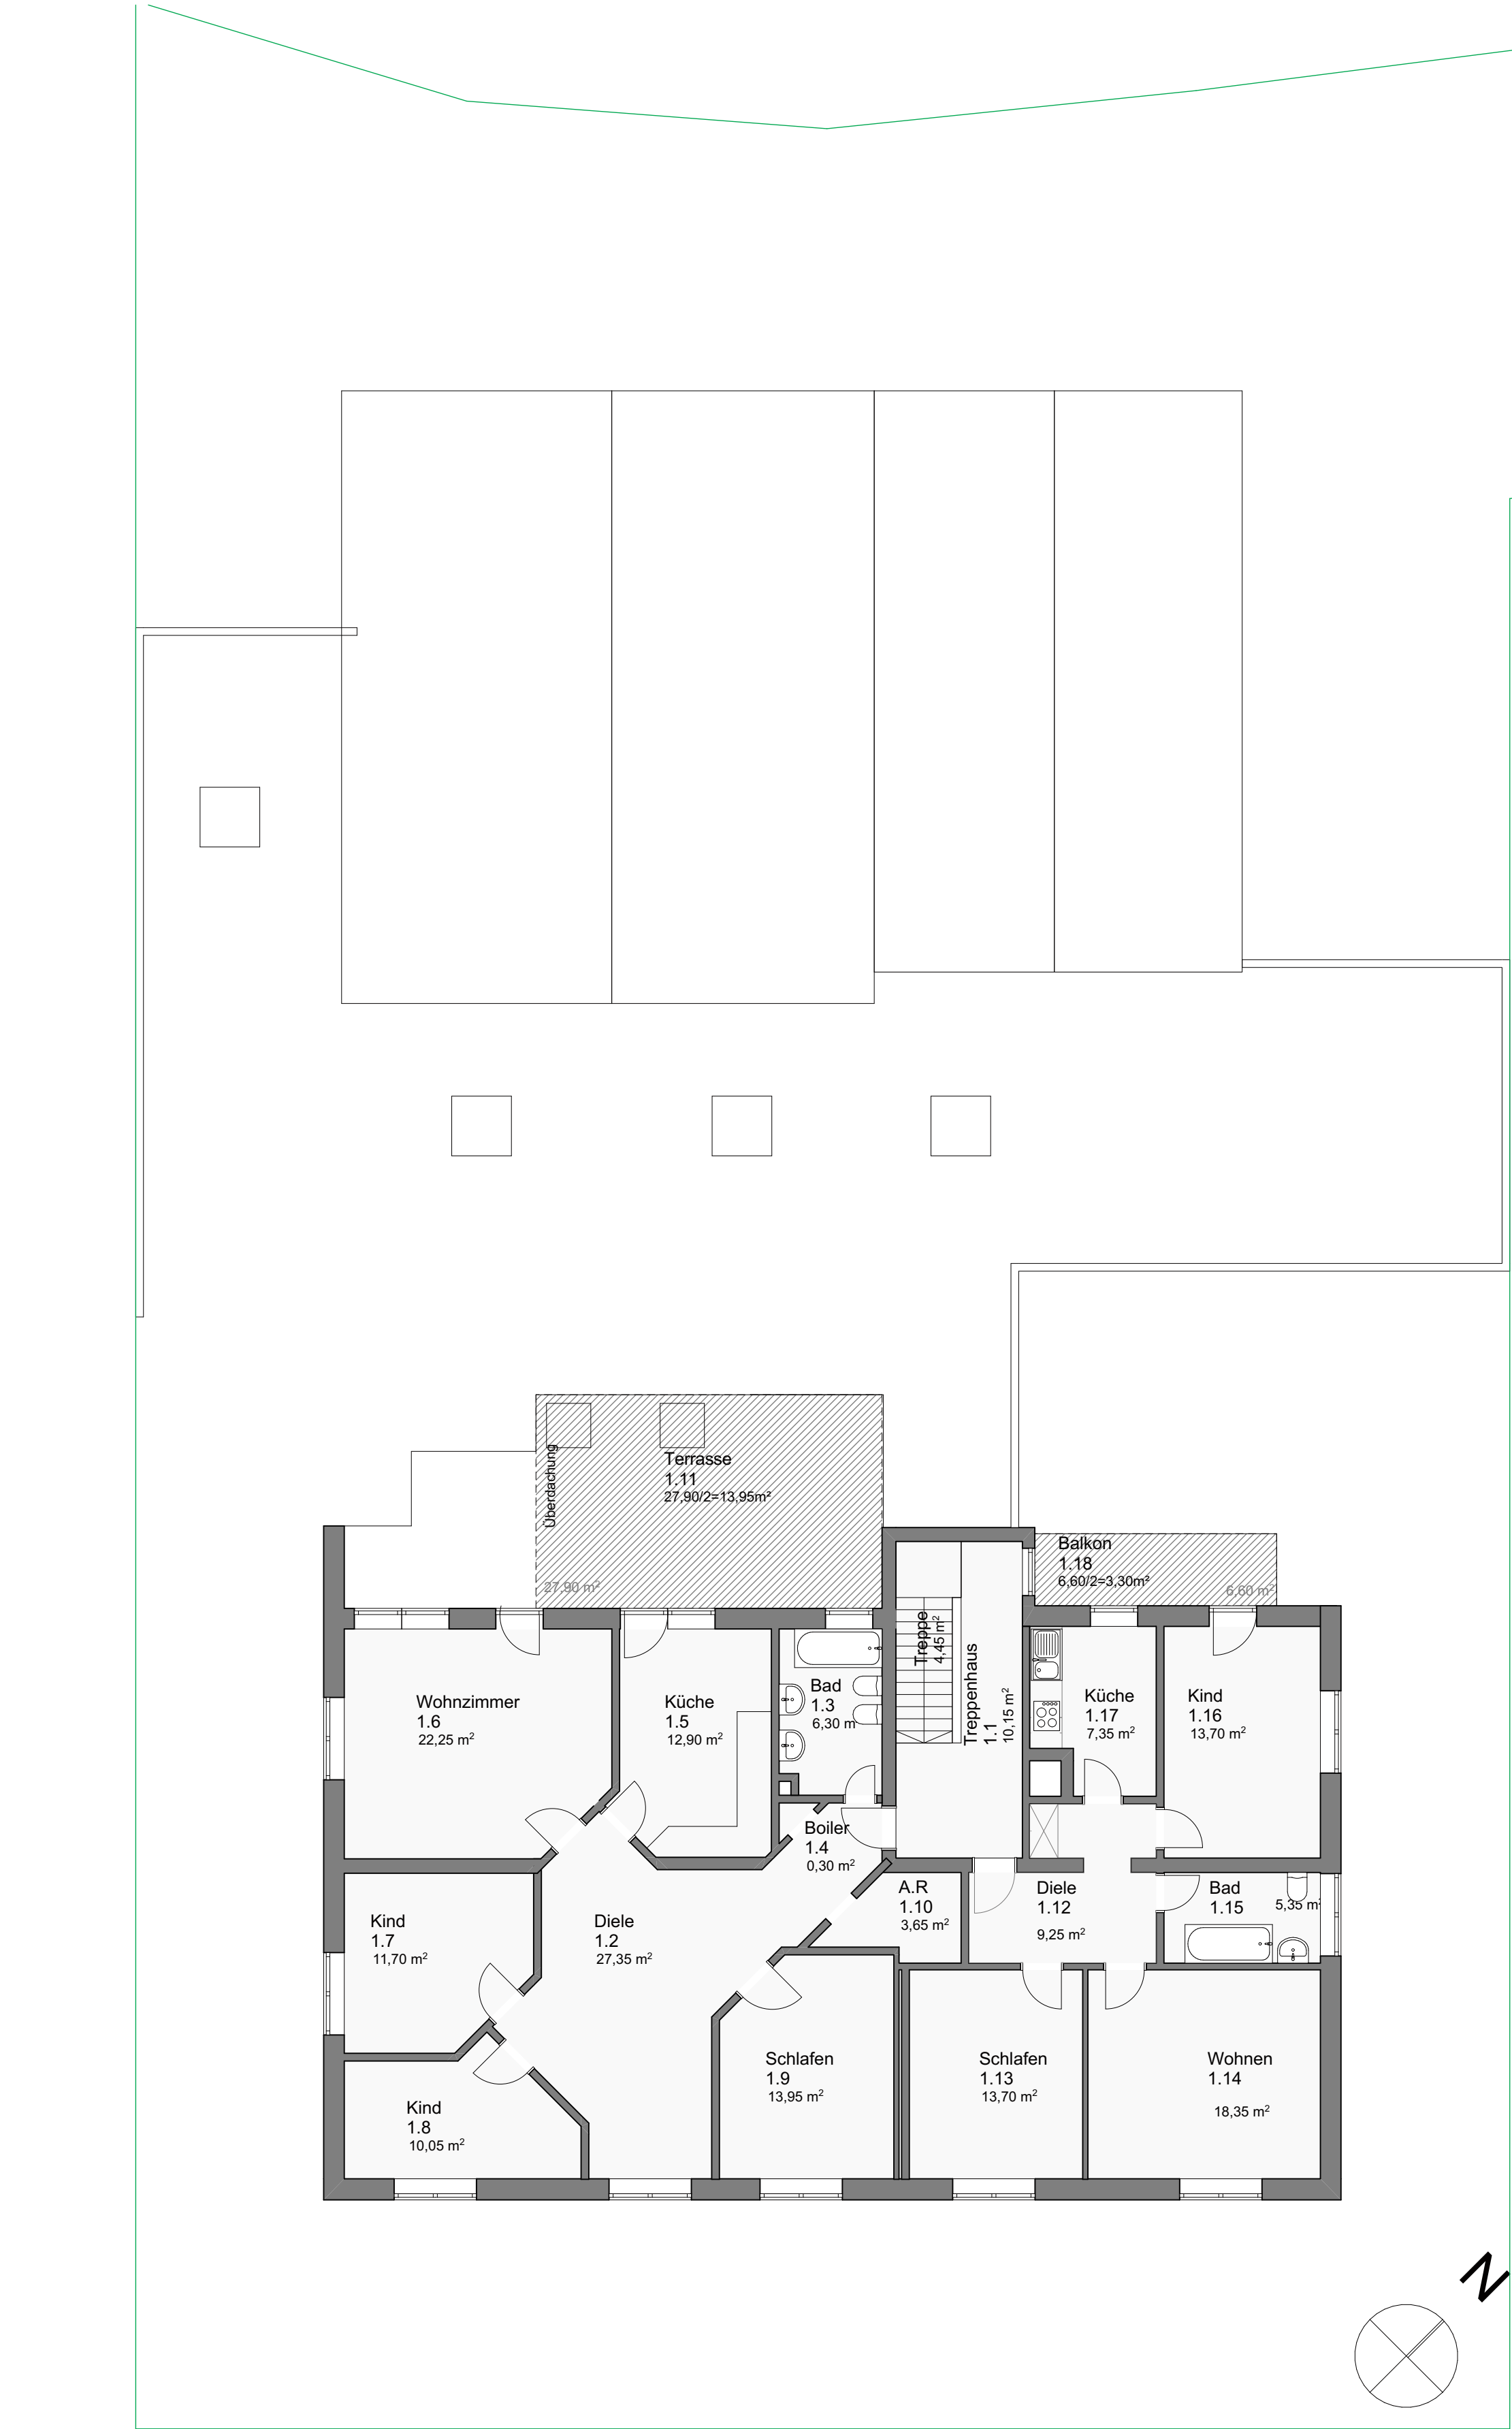

1.OBERGESCHOSS

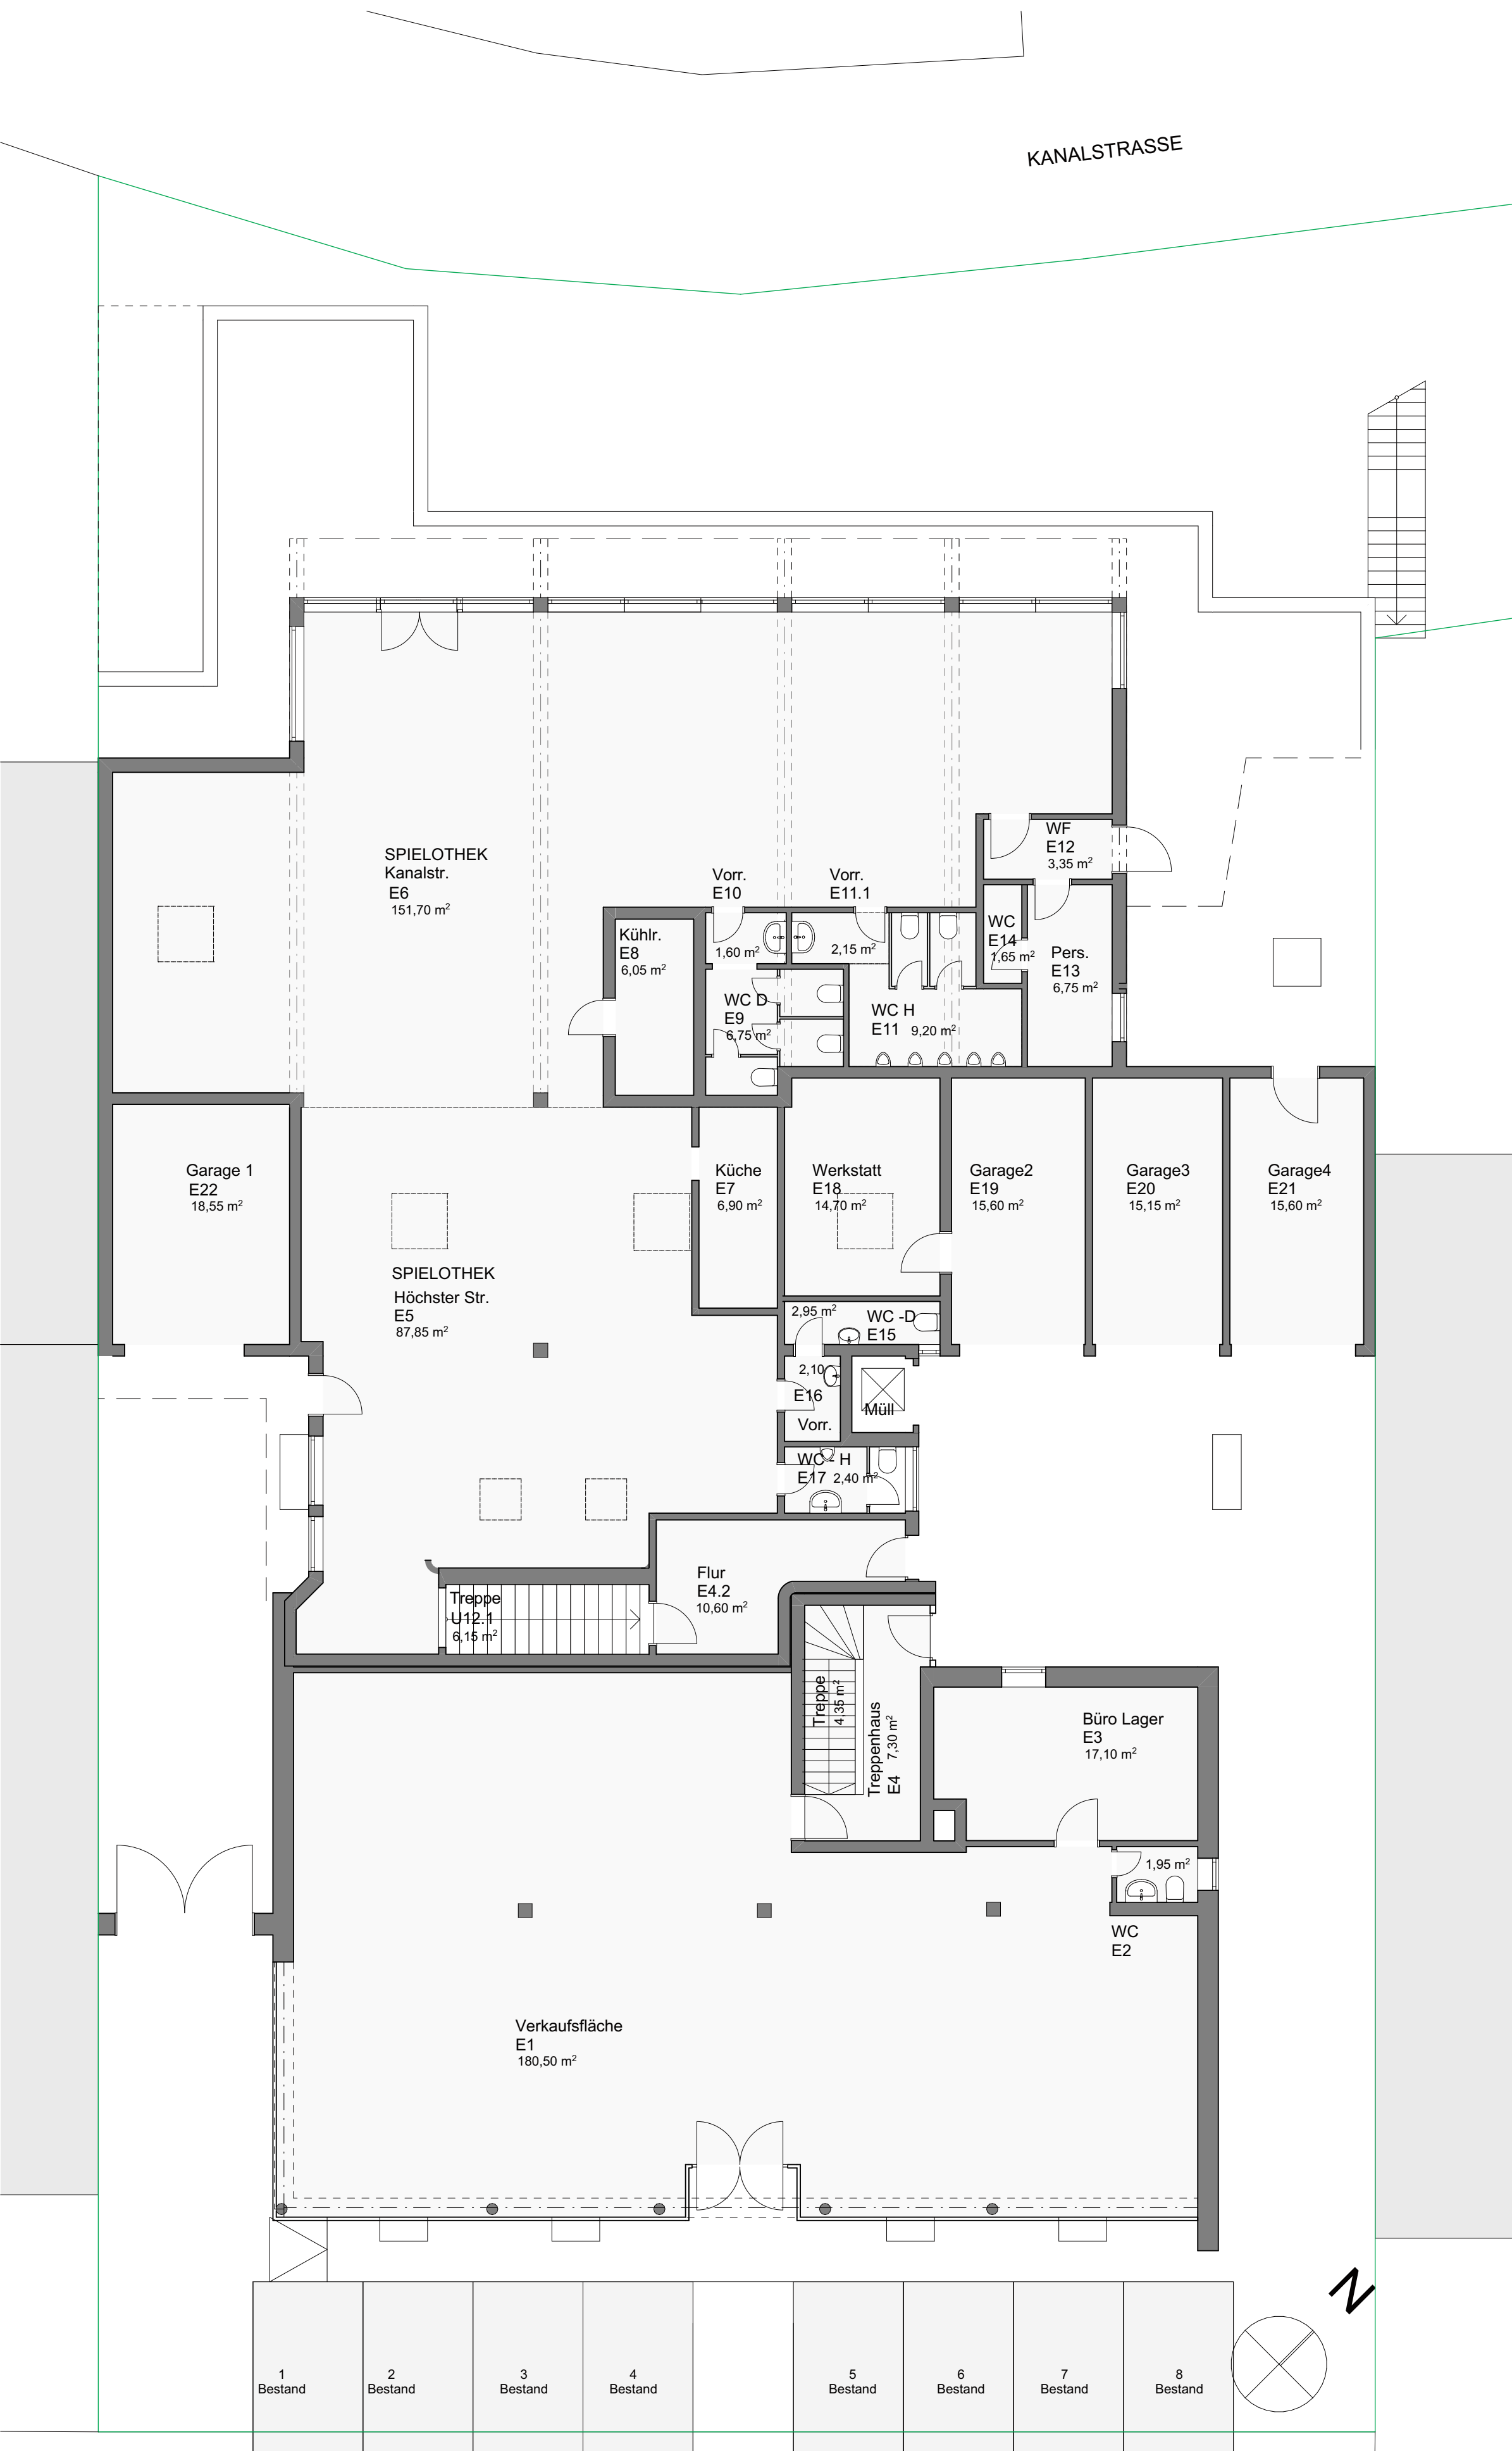

ERDGESCHOSS



KELLER

BESTANDSPLAN

HÖCHSTER STRASSE BURGKIRCHEN - GRUNDRISSSE

BAUORT: _____

FLURNR.: _____ GEMARKUNG: _____

BAUHERR.: _____

Stellmach Vermögensverwaltung KG
Hegelstr. 3
84489 Burghausen

Unterschrift/ Freigabe _____

PLANINHALT **GRUNDRISSSE** M 1 / 100

Alle Masse und Angaben unter Vorbehalt der Nachprüfung vor Ort

PROJEKT GEZ DATUM PLANNHALT / LAYOUT Projekt Nr. _____ INDEX _____ Datum

2211 _____ Grundrisse 2211.01_B_2022-12-27